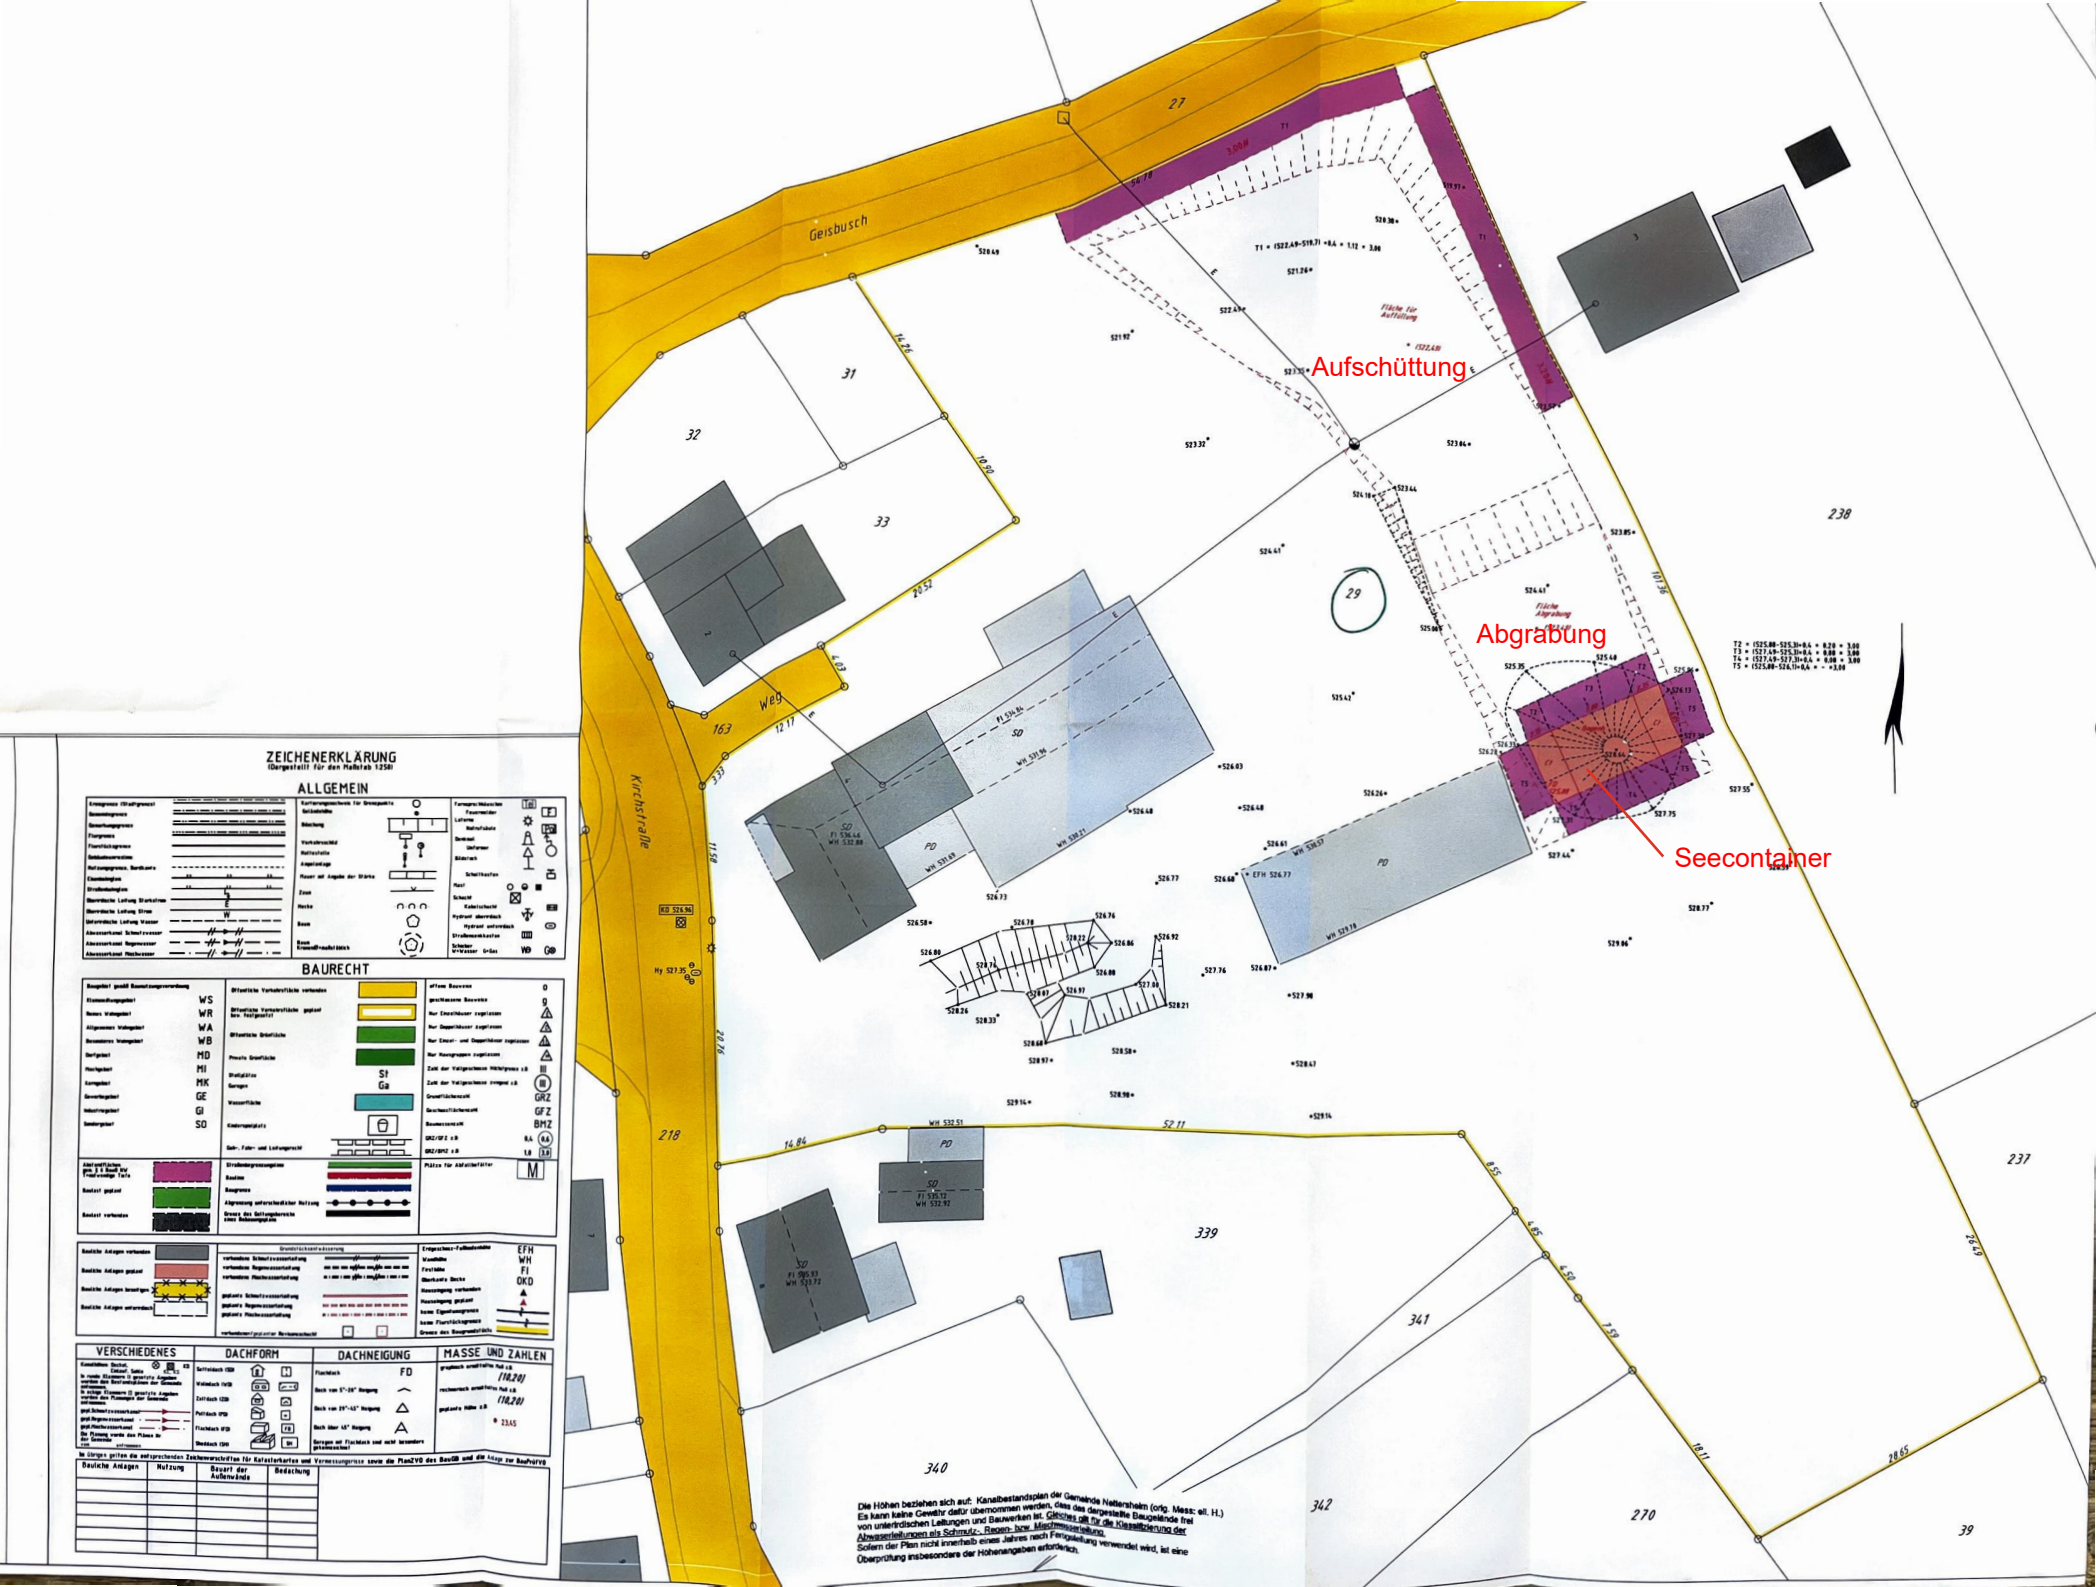

Aufschüttung
Abgrabung
Seecontainer
Geisbusch
Kirchstraße
Weg
ZEICHENERKLÄRUNG
ALLGEMEIN
BAURECHT
VERSCHIEDENES
DACHFORM
DACHNEIGUNG
MASSE UND ZAHLEN
Die Höhen beziehen sich auf: Kanalbestandsplan der Gemeinde Nettersheim (orig. Mass: ei. H.)
Es kann keine Gewähr dafür übernommen werden, dass das dargestellte Baugelände frei
von unterirdischen Leitungen und Bauwerken ist. Gleiches gilt für die Klassifizierung der
Abwasserleitungen als Schmutz-, Regen- bzw. Mischwasserleitung.
Sofern der Plan nicht innerhalb eines Jahres nach Fertigstellung verwendet wird, ist eine
Überprüfung insbesondere der Höhenangaben erforderlich.